
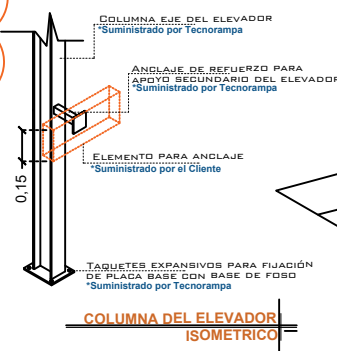
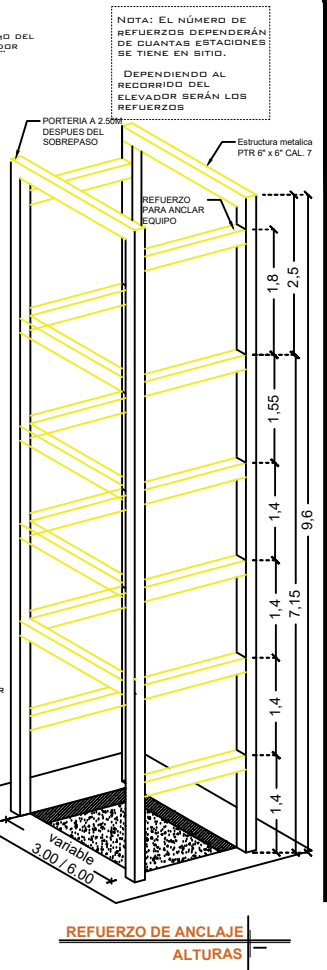
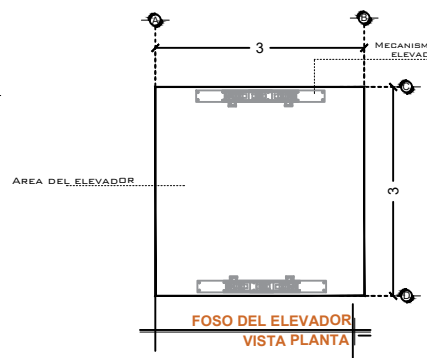
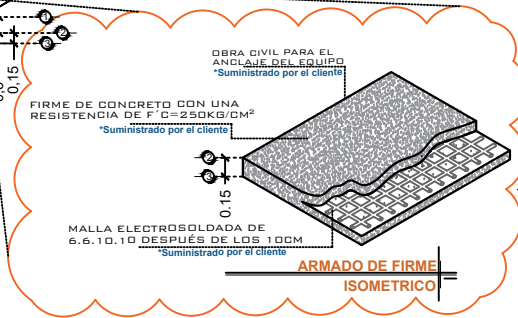
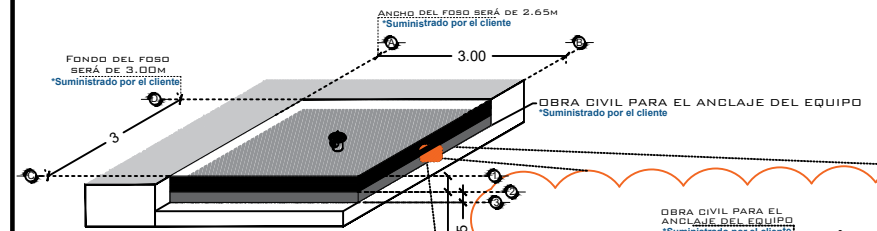


**OBRA CIVIL**

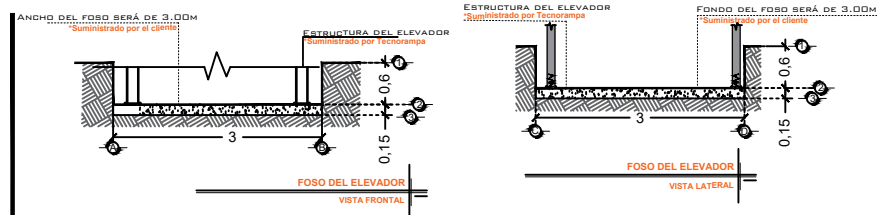

**NOTAS**

- LAS DIMENSIONES DE CLARO DE ELEVADOR DEBERÁN COINCIDIR CON LAS DIMENSIONES DE ENTREPISO Y CADA UNA DE LAS ESTACIONES, ESTANDO TODO A PLOMO Y NIVELADO.
- ESTE ELEVADOR ESTA UBICADO ENTRE EL EJE "M" Y LOS EJES "17-18" DEL PLANO GENERAL.

NOTA: EL NÚMERO DE REFUERZOS DEPENDERÁN DE CUANTAS ESTACIONES SE TIENE EN SITIO.  
DEPENDIENDO AL RECORRIDO DEL ELEVADOR SERÁN LOS REFUERZOS

NORTH REFERENCE PLAN

**STATUS**

REVIEW:

APPROVAL:

QUOTATION:

CONSTRUCTION:

AS BUILT:

**REVIEWED**

NO.	REVIEWED BY:	DESCRIPTION	DATE

**FIRMAS**

APROBADO PARA CONSTRUCCION

PROYECTOS AMISTAD

AMISTAD JLL IKANO

**NOTES**

THIS "BLUE PRINT" IS PROPERTY OF PARQUES INDUSTRIALES AMISTAD S.A. DE C.V. AND IT COULD NOT BE REPRODUCED BY ANY ONE WITHOUT AMISTAD WRITTEN AUTHORIZATION. IT COULD ONLY BE USED FOR THE PROJECT

"DO NOT TAKE MEASURES IN SCALE"



Property of:

Project:

Title:

Code:	Reviewed by: AMISTAD	Date: 01/10/2019
	Approval by: AMISTAD	Date: 01/10/2019
	Designed by: AMISTAD	

Approval by: **IKANO**

Type: ARCHITECTURAL

File Name: DWG

Supervised by: ARQ. CARLOS MONTAÑO

Dimension Unit: MTS

Scale: 1:50

Location: RAMOS ARIZPE COAHUILA

# DE CLIENTE: 20076 - ELEVADOR No. 03	ELEVACION: 7.15M	UBICACIÓN: Calle camino a los nuncios a 1.95km de carretera saltillo-Monterrey No.1000 lote B en la comunidad de san Lucas en ramos Arizpe coahuila
RAZON SOCIAL: AMISTAD PREMIER	No. DE NIVELES: 2 EST.	VENDEDOR FIRMA: ARQ. RICARDO IVAN RODRIGUEZ
NOMBRE: AMISTAD PREMIER	CARGA: 2000 KG	FIRMA DEL CLIENTE:
UBICACIÓN:	TUBERÍA: GRUESA	
ELEVADOR: CARGA- SEMICOMPLETA	UH: 10 HP	

REVISIÓN	FECHA	OBSERVACIÓN
0	27/11/2020	LIBERACION DE GUIA MECANICA
1	09/12/2020	ACTUALIZACION DE PROYECTO

**TecnoRampa**

001-L

**OBRA CIVIL**